


SITUATION FUTURE 1er SOUS-SOL

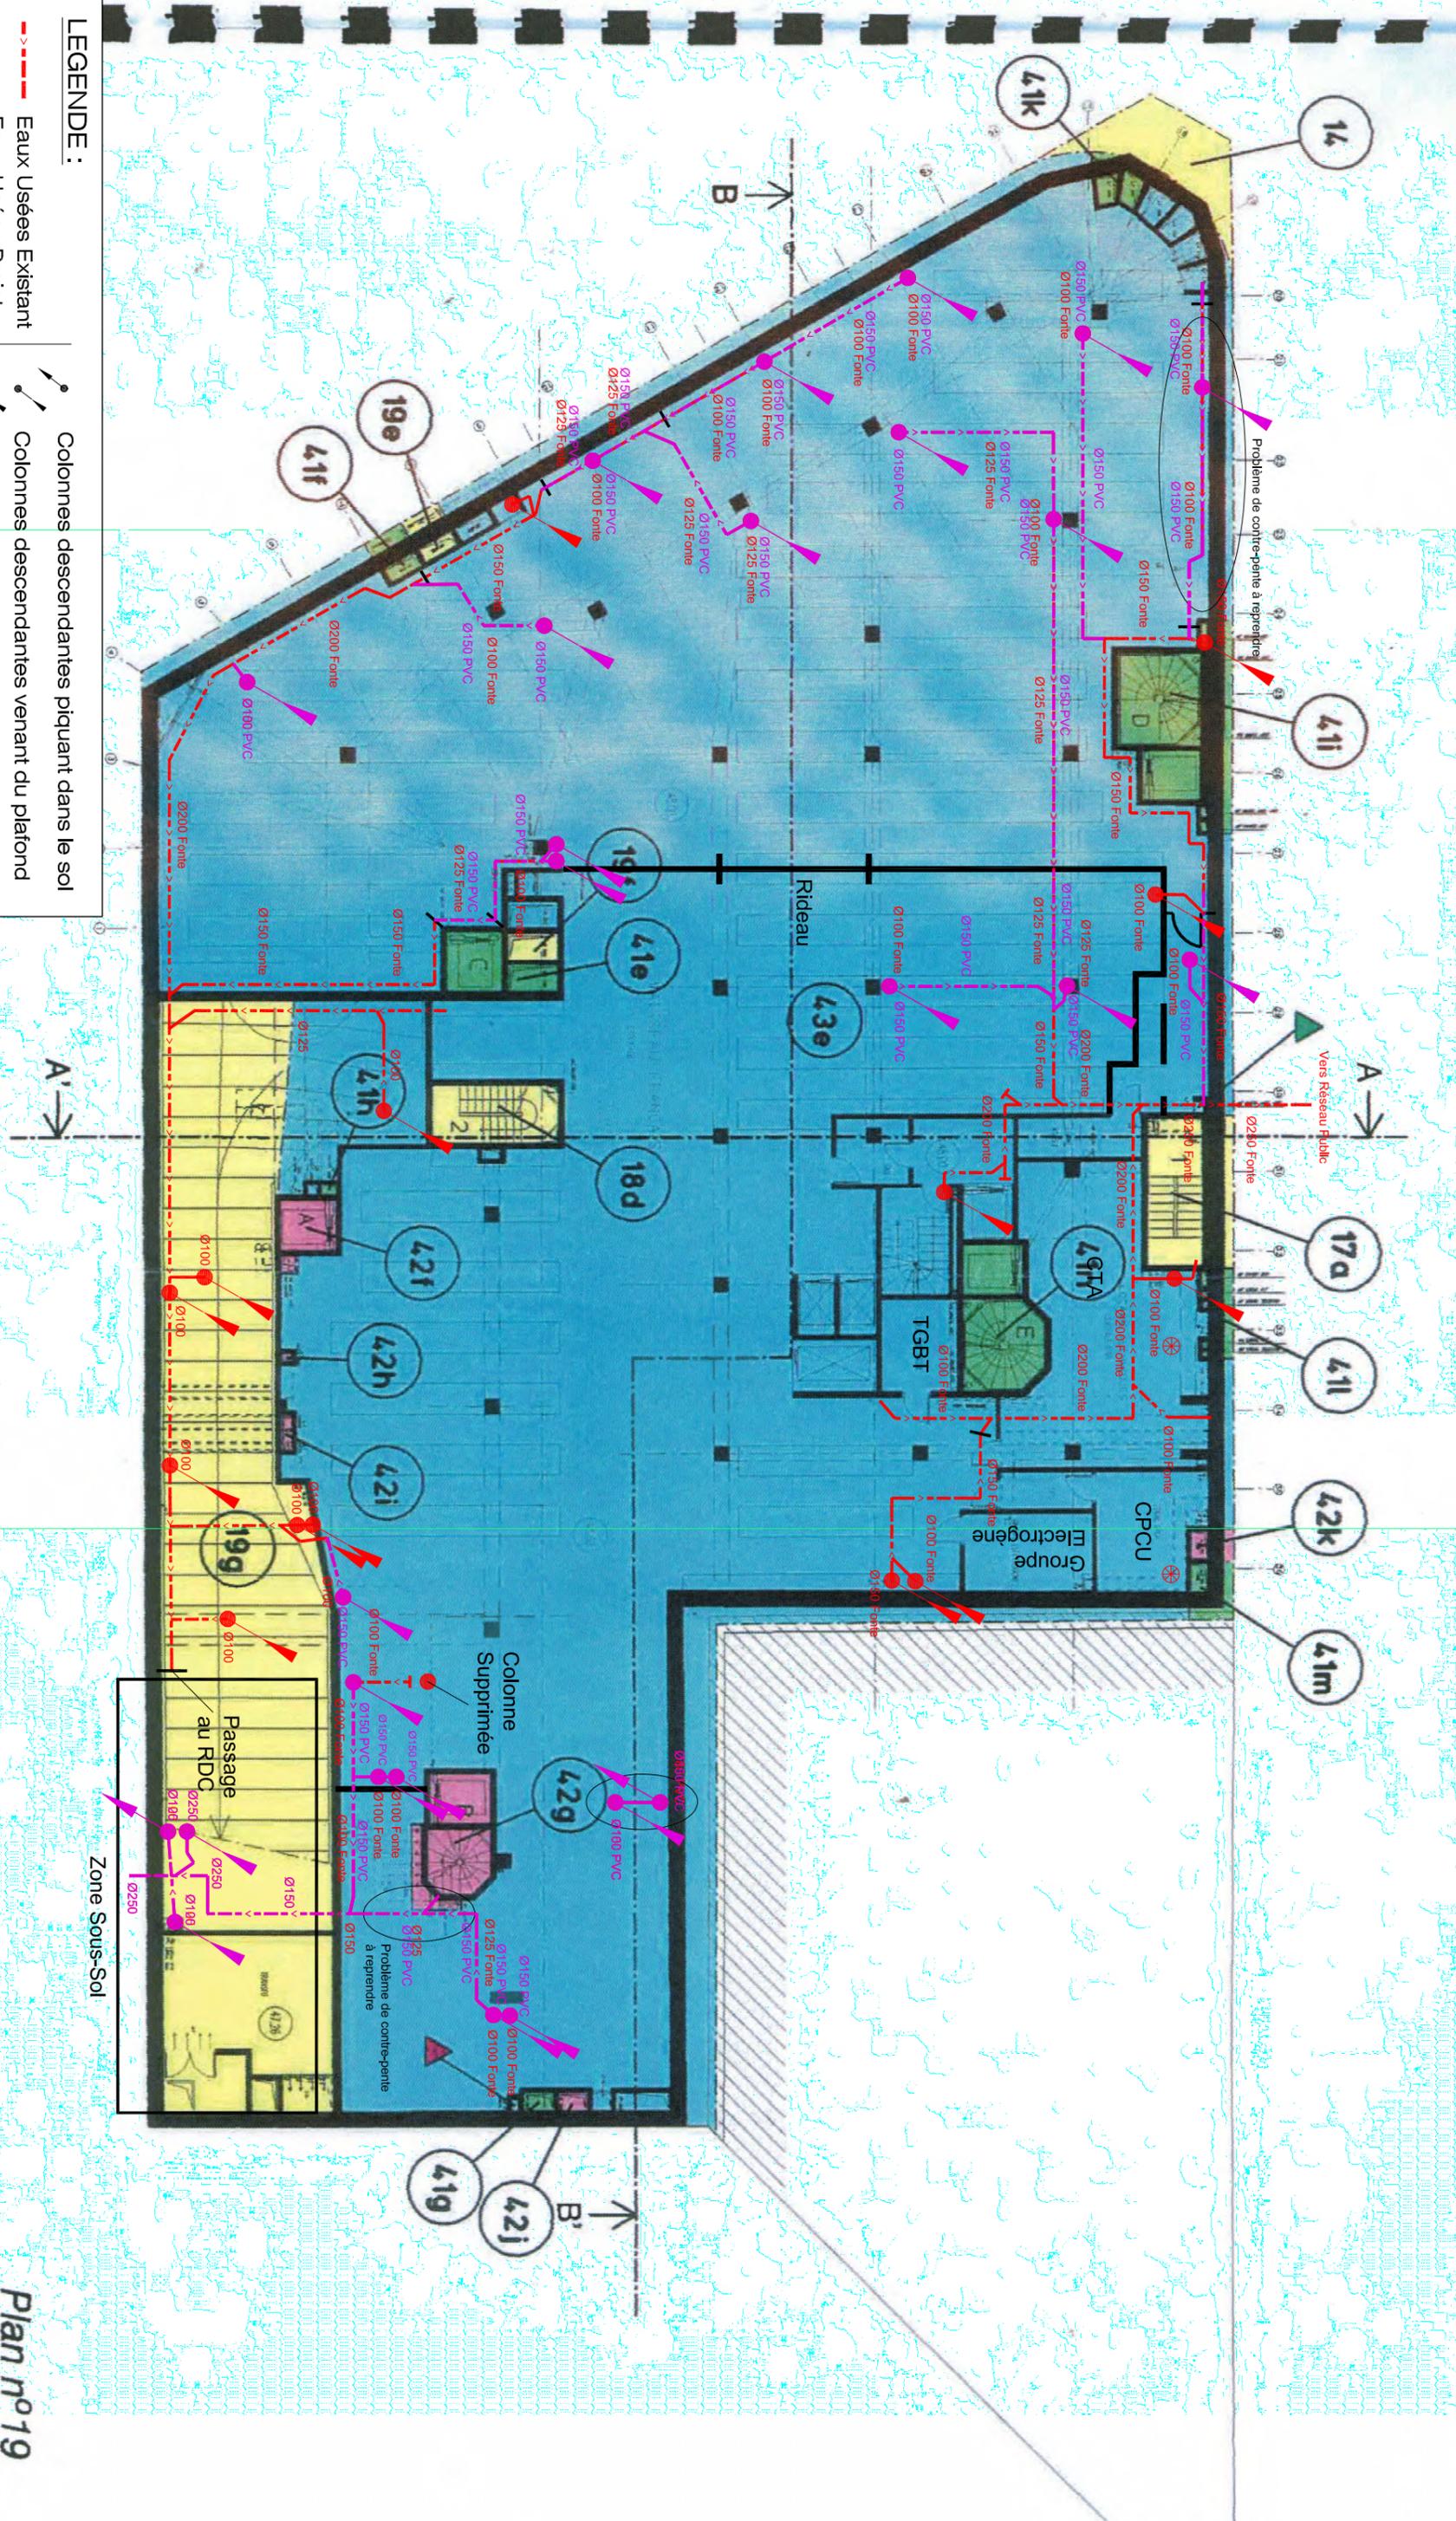

LEGENDE :

- - - - - Eaux Usées Existant
- - - - - Eaux Usées Projet
- Colonnes descendantes piquant dans le sol
- Colonnes descendantes venant du plafond
- Colonnes Traversantes Descendantes

B3E - Ingénieurs Conseils

MATRE D'OUVRAGE :
SCI THOMAS / RIVP / SEQENS
 220, Boulevard de la Villette
 75019 PARIS

ADRESSE DU SITE :
 220 Boulevard de la Villette
 PARIS
 75019



INDICE	MODIFICATIONS	DATE	Diagnostique des Réseaux d'assainissement d'un Immeuble R+6
A	Première diffusion	25/10/2023	PLAN DE RECOULEMENT DES RESEAUX EU / EP
			ÉCHILLE : 1/200ème
			RÉFÉRENCE : 230106
			DESSINÉ PAR : A00
			VÉRIFIÉ PAR : NBE

Plan n°19
