


SITUATION FUTURE
2eme SOUS-SOL

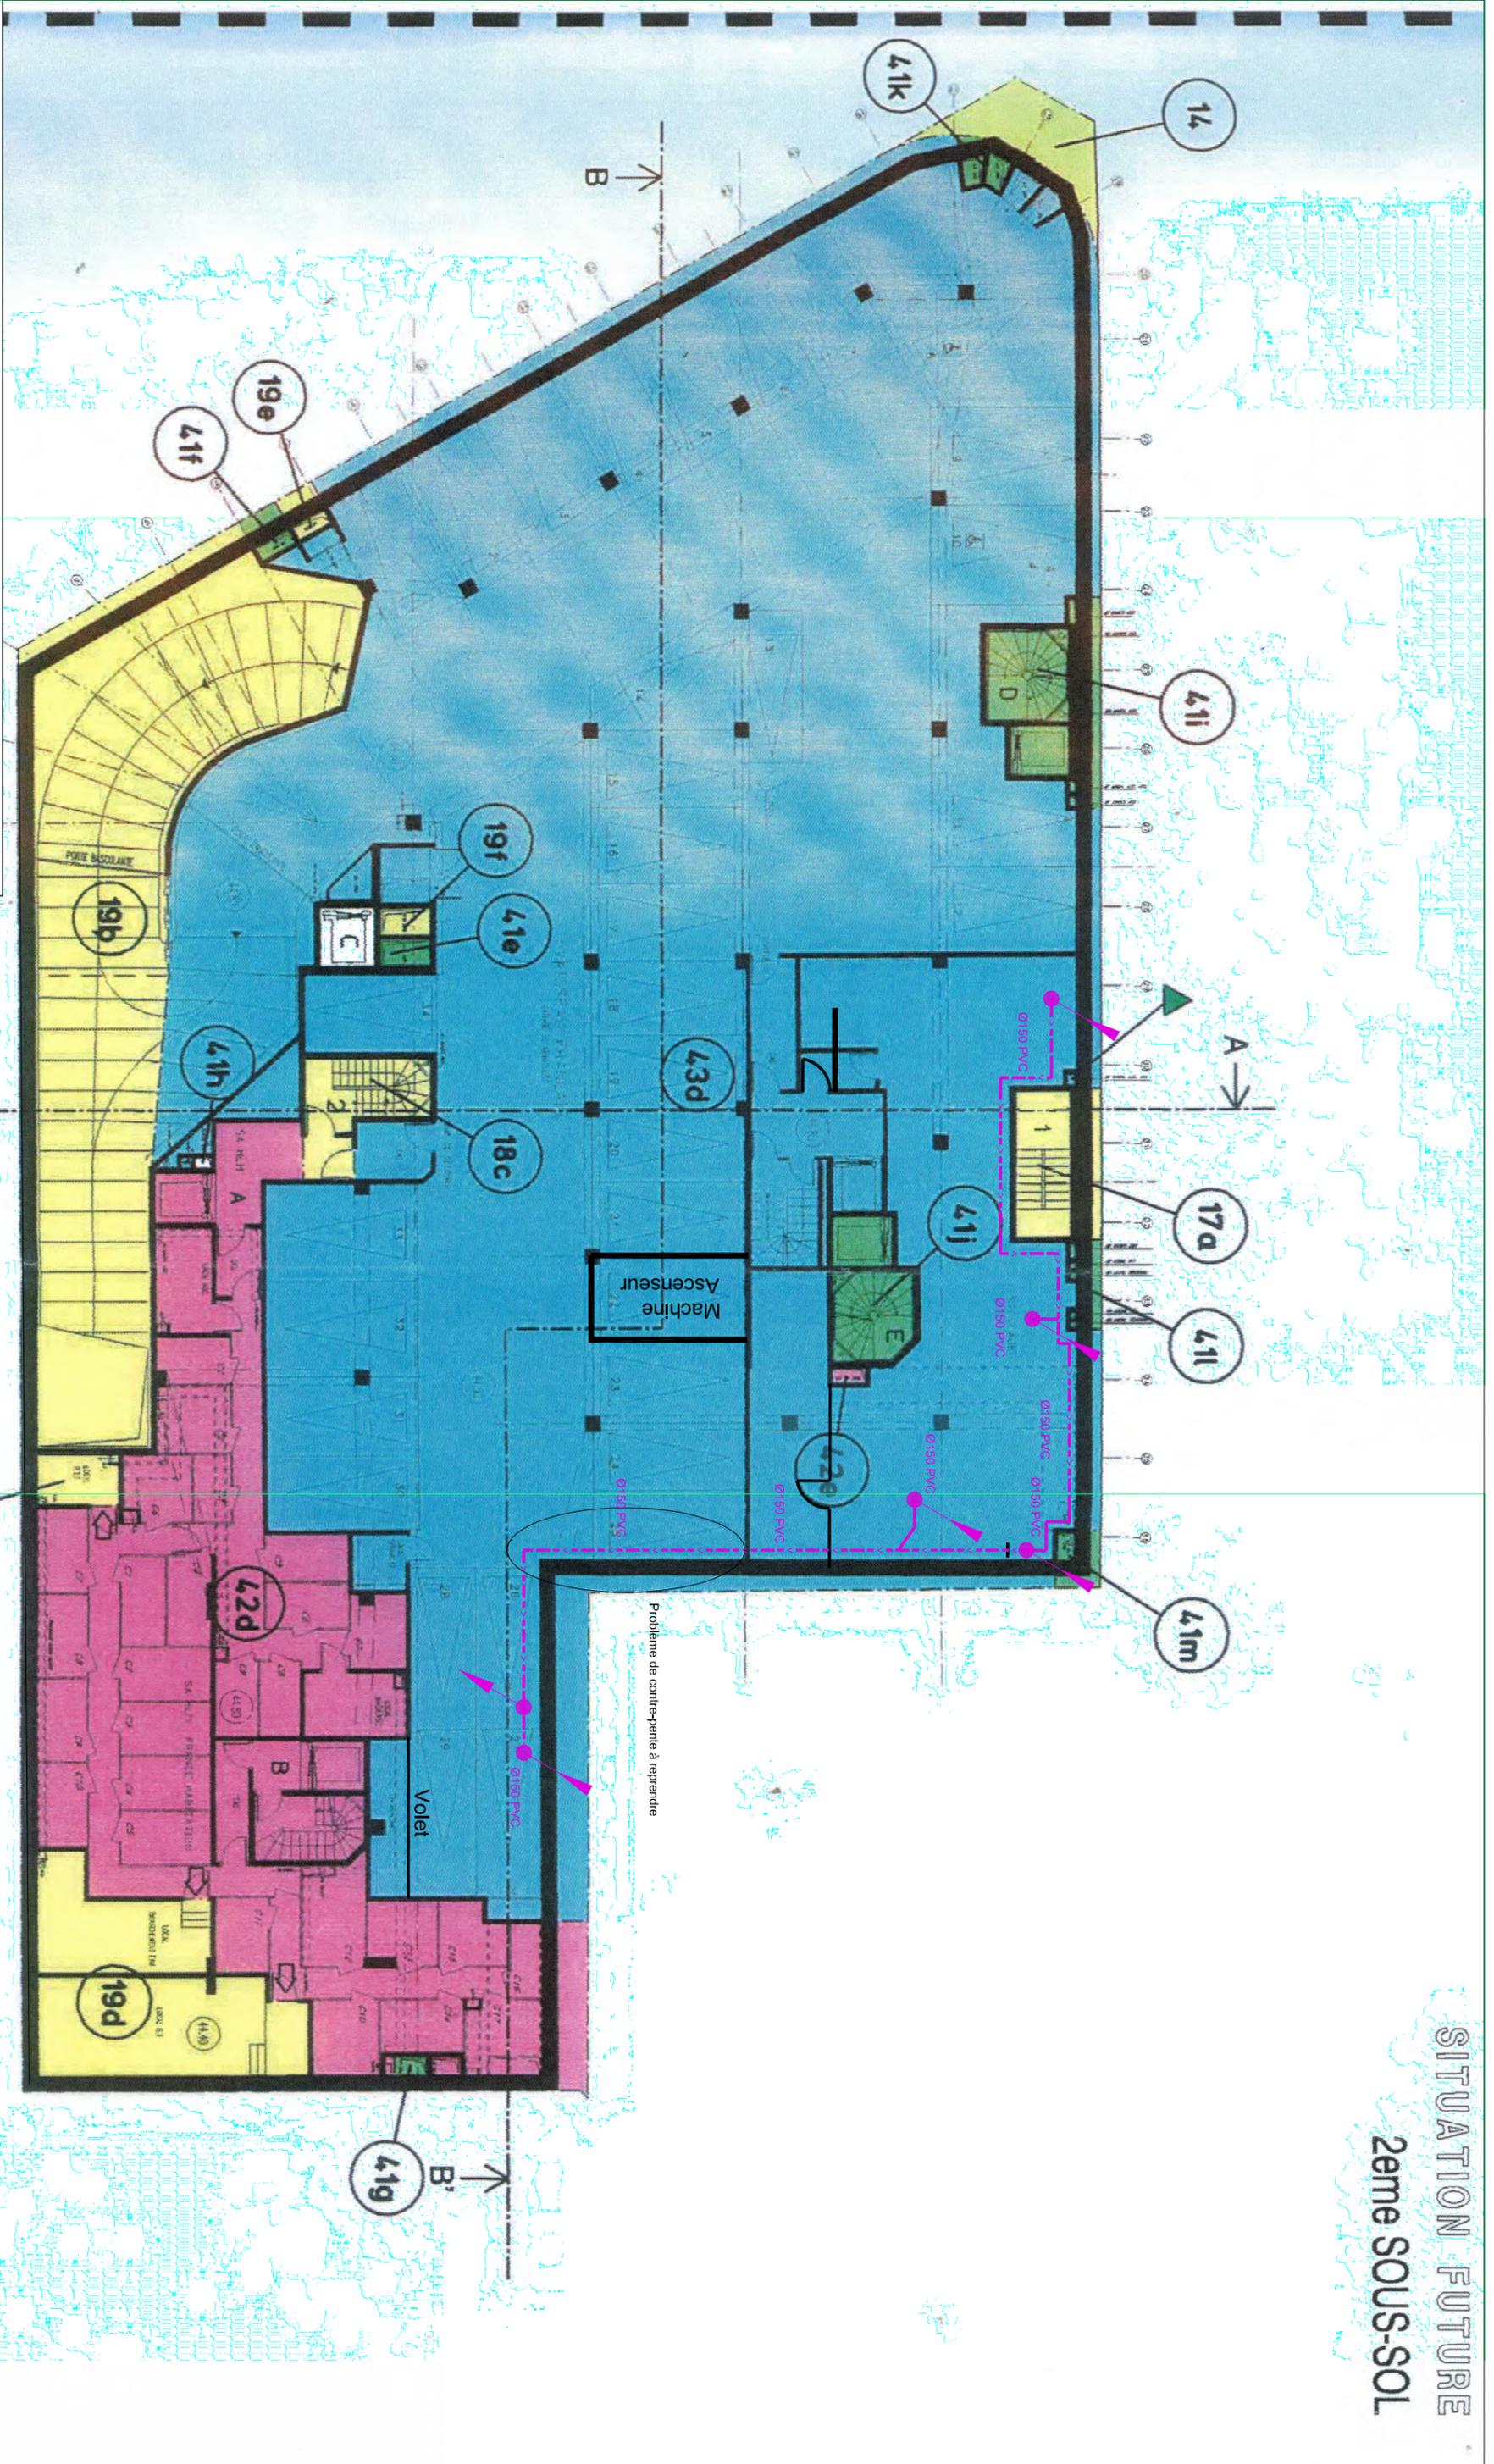

LEGENDE :

- - - Eaux Usées Existant
- - - Eaux Usées Projet
- Colonnes descendantes piquant dans le sol
- Colonnes descendantes venant du plafond
- Colonnes Traversantes Descendantes

B3E - Ingénieurs Conseils
 100, Avenue de la République - 75011 Paris
 2, Rue Saligny - 75009 Paris
 Tél : 01 55 42 24 00 - Fax : 01 55 42 24 19
 www.b3e-ingenieurs-conseils.com - contact@b3e-ic.fr

MAITRE D'OUVRAGE :
SCI Michel THOMAS / RIVP / SEQENS
 220, Boulevard de la Villette
 75019 PARIS

ADRESSE DU SITE :
 220 Boulevard de la Villette
 PARIS
 75019



INDICE	MODIFICATIONS	DATE
A	Première diffusion	25/10/2023

Diagnostic des Réseaux d'assainissement d'un Immeuble R+6
 PLAN DE RECOULEMENT DES RESEAUX EU / EP
 Octobre 1999

Plan n°18

REPERE : 2M1V06 DESSINE PAR : A00 VERIFIE PAR : NRE