SITUATION FUTURE

1er SOUS-SOL

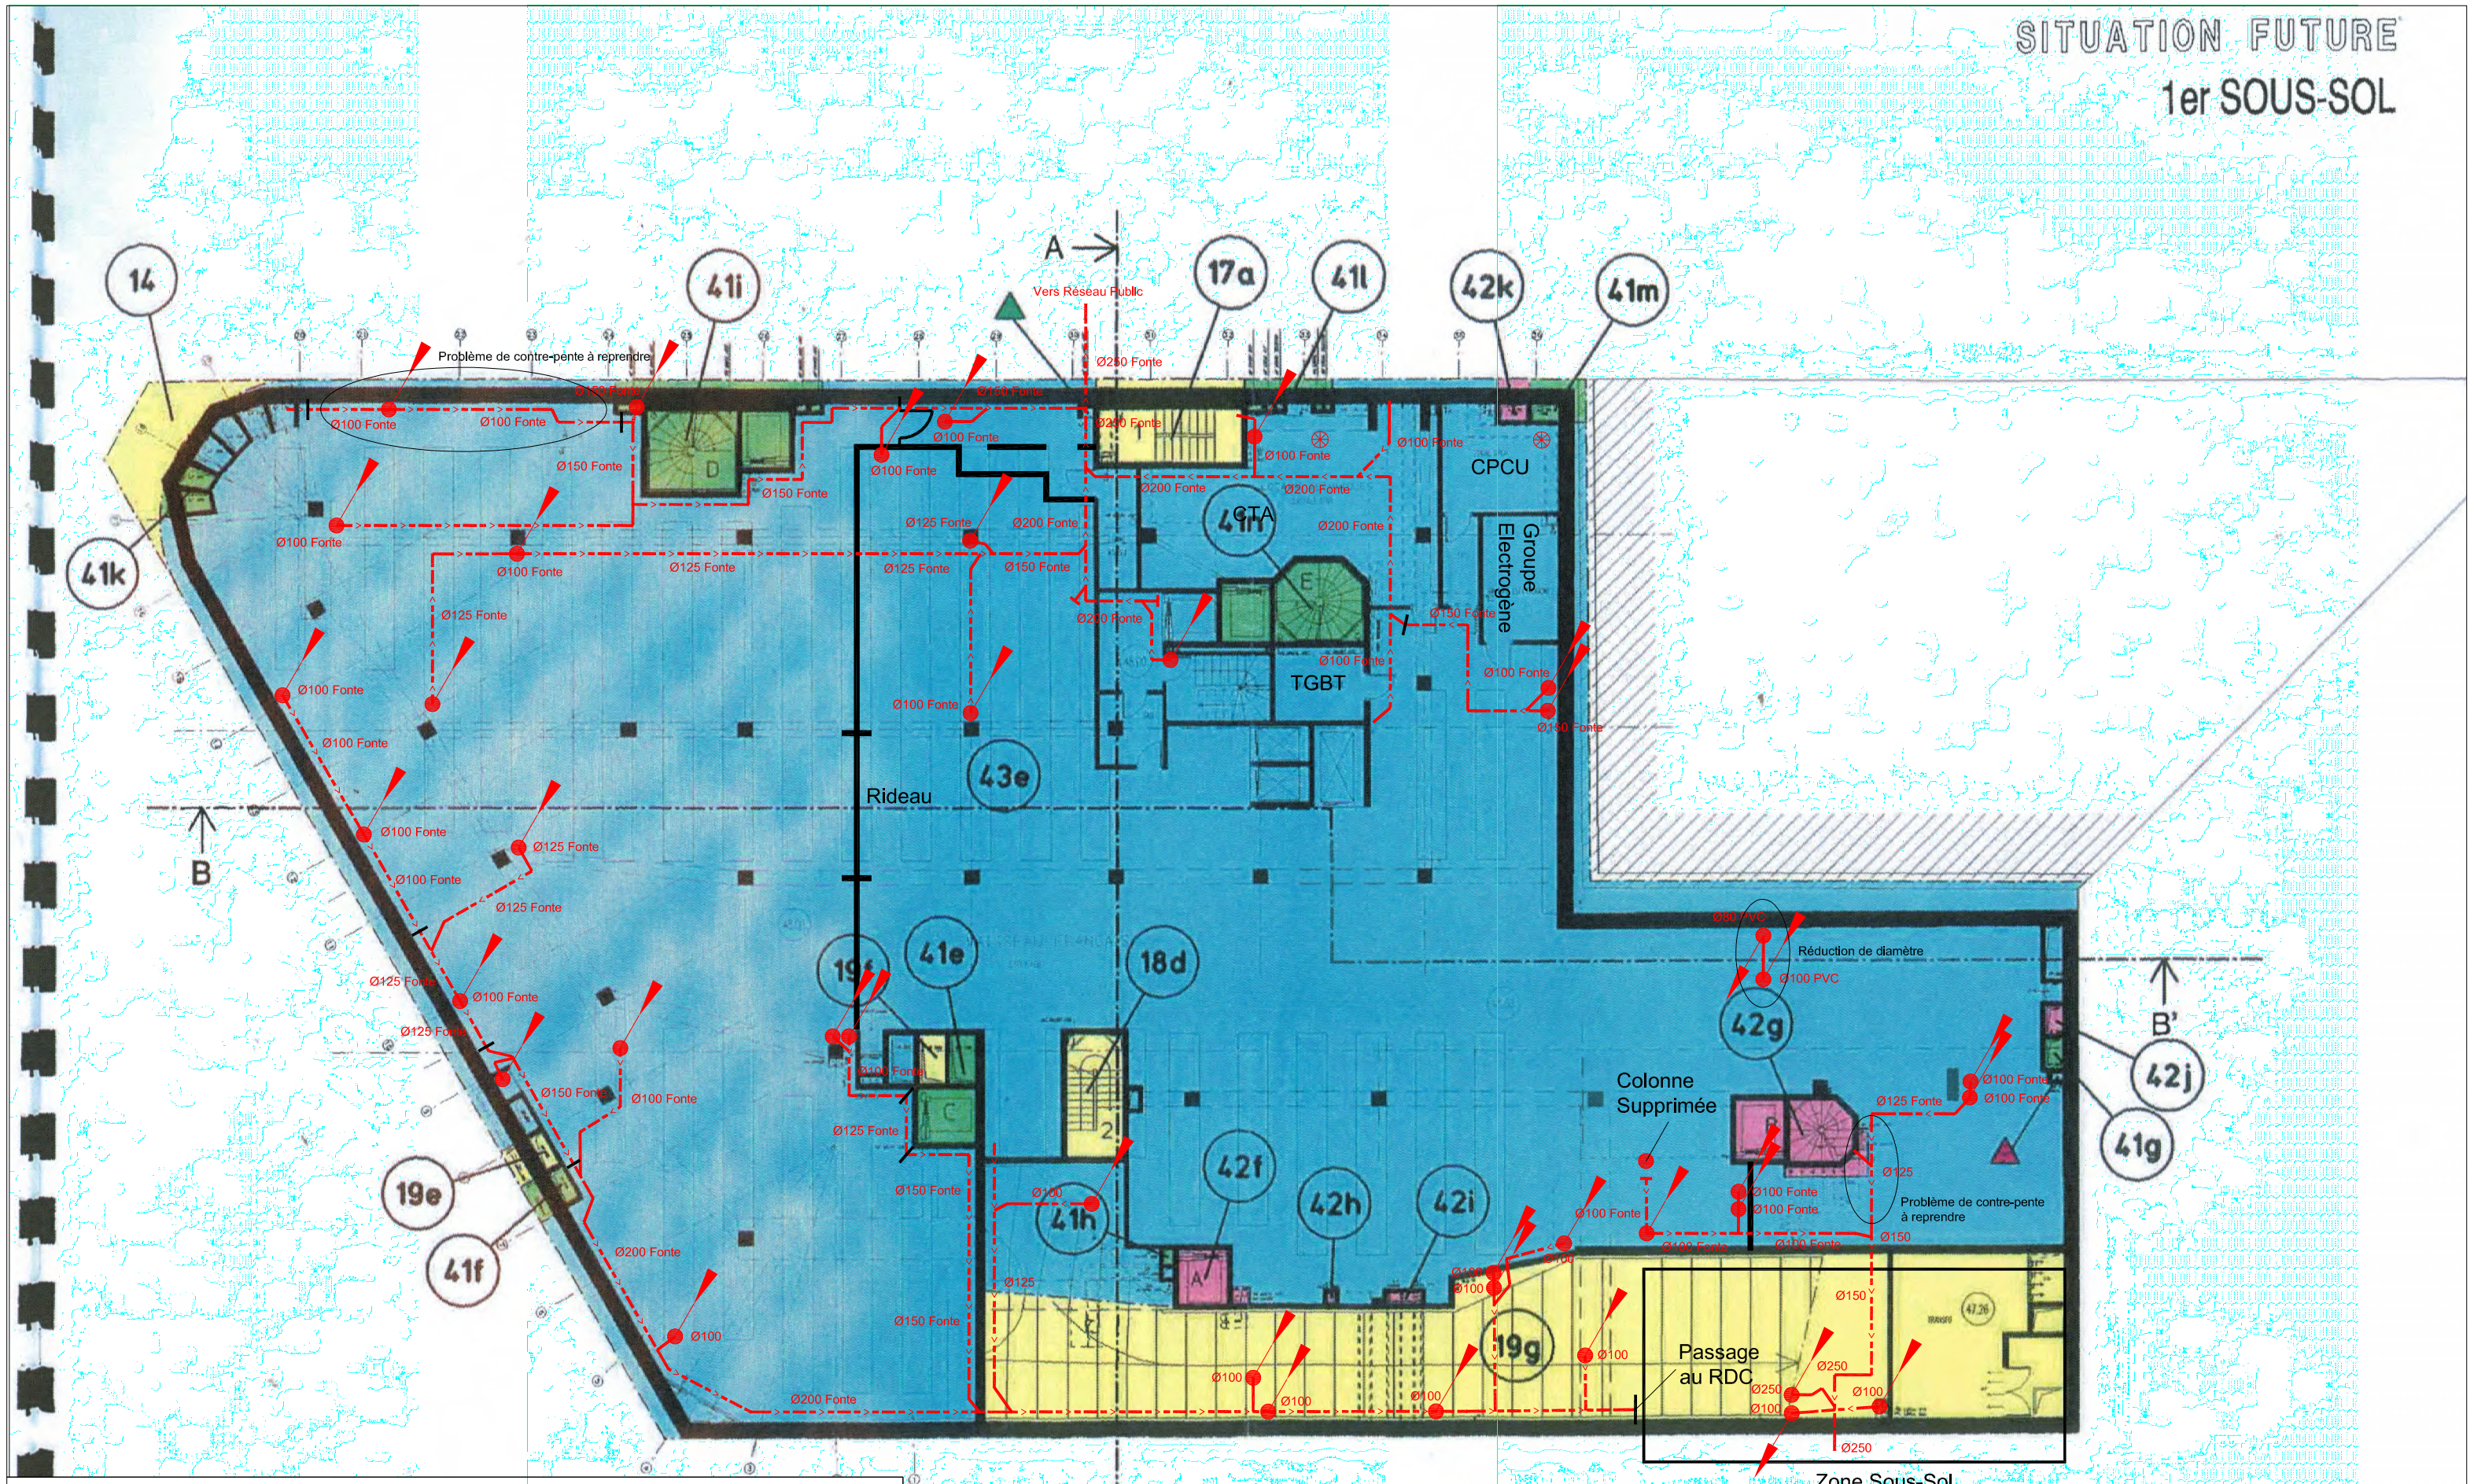

LEGENDE :

- Eaux Usées Existant
- Eaux Usées Projet
- Colonnes descendantes piquant dans le sol
- Colonnes descendantes venant du plafond
- Colonnes Traversantes Descendantes

Plan n°19

Octobre 1997

B3E - Ingénieurs Conseils

VRD - AMENAGEMENT - TCE - RESEAUX SECS ET FLUIDES - ASSAINISSEMENT - EAU POTABLE - HYDRAULIQUE - DIAGNOSTIC - MAITRISE D'OEUVRE - AMO

2, Rue Salvador Allende - 92000 Nanterre

Tel : 01.55.47.24.00 - Fax : 01.55.47.24.19

www.bureau-etudes-b3e.com - contact@b3e-bet.fr

MAITRE D'OUVRAGE :

SCI Michel THOMAS / RIVP / SEQENS

220, Boulevard de la Villette

75019 PARIS

ADRESSE DU SITE :

220 Boulevard de la Villette

PARIS

75019

INDICE	MODIFICATIONS	DATE
A	Première diffusion	25/10/2023

Diagnostic des Réseaux d'Assainissement d'un Immeuble R+6

-

PLAN DE RECOLEMENT DES RESEAUX EU / EP

NIVEAU : 1er Sous-Sol	ÉCHELLE : 1/200ème	RÉFÉRENCE : 23HY65	DESSINÉ PAR : ADO	VÉRIFIÉ PAR : NRE